Zarządzenie Nr 507 / 2015

Burmistrza Krotoszyna
z dnia 7 grudnia 2015 r.

w sprawie przekazania w czasowe użytkowanie przebudowanych fragmentów sieci i urządzeń elektroenergetycznych oraz przeniesienia ich prawa własności na rzecz ENERGA-OPERATOR S.A.

Na podstawie art. 30 ust. 2 pkt 3 i 4 ustawy z dnia 8 marca 1990 r. o samorządzie gminnym (t.j. Dz. U. z 2015 r., poz. 1515) w wykonaniu Umowy nr WUK/46/MMP/2011 w sprawie usunięcia kolizji z siecią elektroenergetyczną ENERGI-OPERATOR SA i ustanowienia użytkowania zawartej z dniu 8 stycznia 2014 r. zarządza się, co następuje:

§ 1

Przekazuje się na okres do dnia przeniesienia własności, w użytkowanie na rzecz ENERGA-OPERATOR S.A. fragmenty sieci i urządzenia nN-0,4kV i SN-15kV przebudowane w celu usunięcia kolizji w związku z realizacją zadania pn.: „Budowa hali sportowo-widowiskowej przy Zespole Szkół nr 3 w Krotoszynie" zgodnie z załącznikami: nr 1 - mapa i nr 2 - protokół nr 664/2015 odbioru końcowego.

§ 2

Nieodpłatne przeniesienie własności fragmentów sieci i urządzeń opisanych w § 1 na rzecz ENERGA-OPERATOR S.A. nastąpi najpóźniej w terminie do dnia 30 listopada 2020 r.

§ 3

Przekazanie w użytkowanie fragmentów sieci i urządzeń opisanych w § 1 następuje za jednorazową opłatą w wysokości 1.000,00 zł.

§ 4

Ustanawia się na rzecz ENERGA-OPERATOR S.A. prawo używania i pobierania pożytków z nowo wybudowanych fragmentów sieci i urządzeń opisanych w § 1, w tym również przyłączania obiektów do tej sieci bez dodatkowej zgody właściciela gruntu oraz bez dodatkowego wynagrodzenia.

§ 5

Wykonanie zarządzenia powierza się II Zastępcy Burmistrza Krotoszyna.

§ 6

Zarządzenie wchodzi w życie z dniem wydania.

BURMISTRZ
mgr Franciszek Marszałek

Naczelnik Wydziału
Gospodarki Przestrzennej
mgr inż. Irena Rękosiewicz

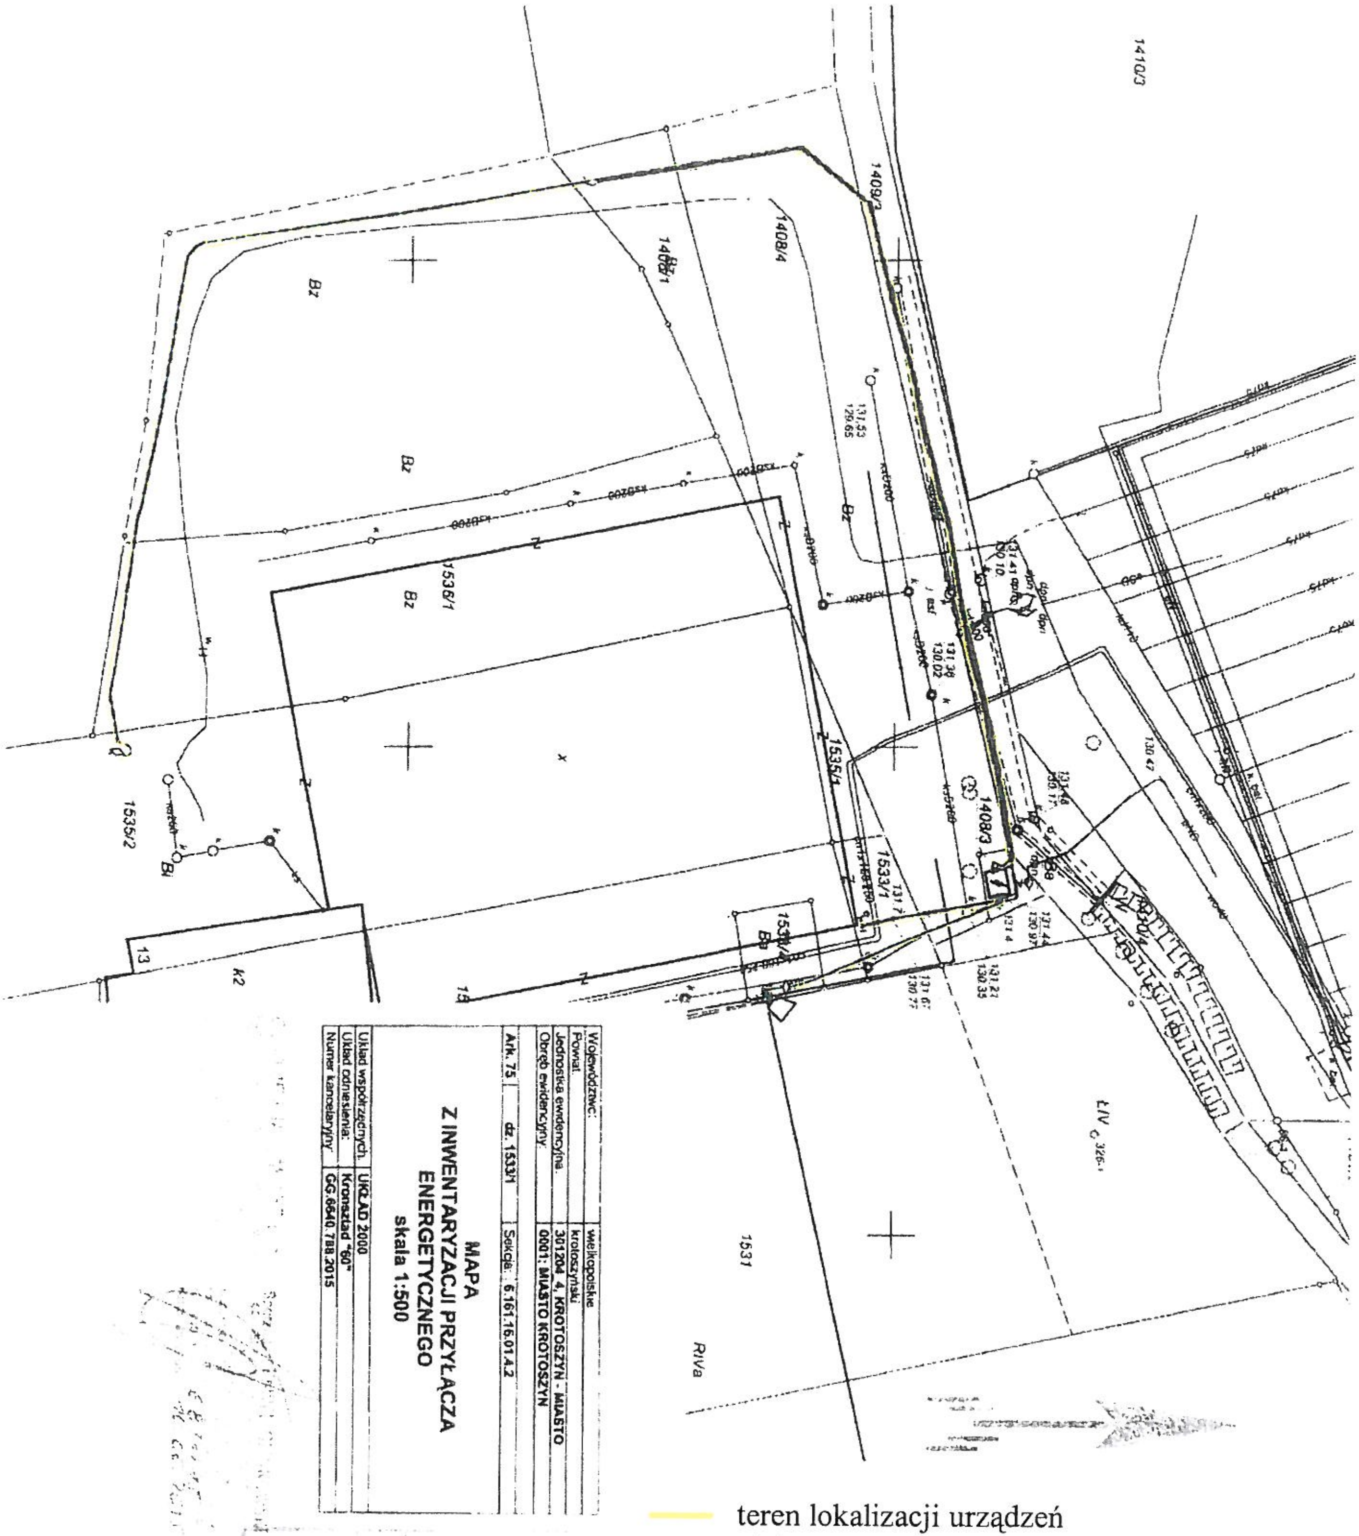
1410/3
1409/3
1408/4
1408/1
Bz
1536/1
1535/1
1535/2
1533/1
1408/3
1531
13
k2
15
Z
Województwo: wielkopolskie
Powiat: krotoszyński
Jednostka ewidencyjna: 301204 4, KROTOSZYN - MIASTO
Obręb ewidencyjny: 0001; MIASTO KROTOSZYN
Ark. 75
dz. 1533/1
Sekcja: 6.161.16.01.4.2
MAPA
Z INWENTARYZACJI PRZYŁĄCZA
ENERGETYCZNEGO
skala 1:500
Układ współrzędnych: UKŁAD 2000
Układ odniesienia: Kronsztad "60"
Numer kancelaryjny: GG.6640.788.2015

— teren lokalizacji urządzeń elektroenergetycznych

Załącznik nr 1 do Zarządzenia Burmistrza
Nr 507/205 z dnia 7 grudnia 2015 r.

BURMISTRZ
mgr Franciszek Marszałek

Energa
operator

ENERGA-OPERATOR SA
Oddział w Kaliszu
Rejon Dystrybucji w Jarocinie

Data odbioru: 01-09-2015
Numer zadania:

Numer zlecenia/umowy:
WUK/46/MMP/2011

PROTOKÓŁ Nr: 664/2015
odbioru ~~częściowego~~/końcowego* ~~zadania inwestycyjnego~~

1. **KOMISJA ODBIORU:**
Krzysztof Chudy

2. **WYKONAWCA:**
1) „CONTRAST" Ostrów Wlkp.

3. **PRZEDSTAWICIEL WYKONAWCY:**

Mariusz Ptak - Contrast
Grzegorz Kryński - Prefabrykat GW

PRZEDSTAWICIEL INWESTORA:

Piotr Wosiecionek - inspektor nadzoru robót elektrycznych

4. **PRZEDMIOT ODBIORU:**
Nazwa:

Stacja transformatorowa SN/nN 45-108:
Typ MBST 220/630 – 1 szt.

Linie kablowe SN 15 kV:

1. Ciąg SN 04005/29 ze stacji 45108 do mufy w kierunku stacji 45159 – 3xXRUHAKXS 1x120 mm^2– 35 mb., rura osłonowa DVK 160 dł. 26 m
2. Ciąg SN 04005/29 ze stacji 45108 do mufy w kierunku stacji 45145 – 3xXRUHAKXS 1x120 mm^2 90 mb. , rura osłonowa DVK 160 - 83 mb
3. Ciąg SN 04005/23 do stacji 45002 - rura osłonowa A 160 PS dł. 24 m

Linie kablowe nN:

1. 45108 obw. 1 ze stacji do mufy YAKXs 4x240 mm^2– 224 mb, rura osłonowa DVK 160 - dł. 206 mb
2. 45108 obw. II ze stacji do mufy YAKXs 4x185 mm^2– 148 mb; rura osłonowa DVK 160 - dł. 30 mb
3. 45108 obw. III ze stacji do mufy YAKXs 4x240 mm^2– 38 mb; rura osłonowa DVK 160 - dł. 6 mb
4. 45108 obw. IV ze stacji do mufy YAKXs 4x50 mm^2– 38 mb; rura osłonowa DVK 160 - dł. 6 mb
5. 45108 obw. IV istn. YAKY 4x35 mm^2 wprowadzenie do stacji bez zmiany długości
6. 45145 obw. III istn. YAKY 4x35 mm^2 - rura osłonowa A 110 PS - dł. 15 mb

5. **DOKUMENTACJA TECHNICZNA:**
Zestawienie przekazanej dokumentacji prawnej oraz dokumentacji technicznej ze stwierdzeniem naniesienia zmian powstałych w trakcie budowy oraz zestawienie protokołów z wykonanych badań w załączeniu otrzymuje **Rejon-RD4**

6. **OKRES GWARANCJI:**
Okres gwarancyjny ustala się 24 miesiące od dnia **01.09.2015**

7. **WYNIK ODBIORU:**
Status odbioru - pozytywny/~~negatywny~~*
Jakość wykonanych robót, użytych materiałów – **dobra**. Materiały budowlane użyte do budowy oznaczone były literą B lub CE i spełniały/~~nie spełniały~~* wymogi ustawy o wyrobach budowlanych. Prace zostały wykonane zgodnie/~~niezgodnie~~* z przepisami oraz zasadami wiedzy technicznej. Urządzenia w zakresie odbieranym nadają się/~~nie nadają~~* się do załączenia. Zgodnie z umową w sprawie usunięcia kolizji z siecią elektroenergetyczną ENERGI - OPERATOR SA i ustanowienia użytkowania, urządzenia zostaną przekazane protokołem PT na majątek ENERGA - OPERATOR SA po okresie 5 lat od dnia niniejszego odbioru technicznego.

Załącznik nr 2 do Zarządzenia Burmistrza
Nr 507/205 z dnia 7 grudnia 2015 r.

8. **STWIERDZONE NIEZGODNOŚCI, USTERKI** (terminy ich usunięcia):

---

* Niepotrzebne skreślić

9. PODPISY:

KOMISJA ODBIORU:	PRZEDSTAWICIELE WYKONAWCY:
1) inżynier ds Lin[illegible] Elektroenergetycznych	1) MARIUSZ PIAK
2) Krzysztof Chudy	2) Specjalista ds Sieci Elektroenergetycznych mgr inż. Piotr Wasiucionek uprawnienia do projektowania i kierowania robotami budowlanymi bez ograniczeń w specjalności instalacyjnej [illegible] w zakresie sieci i instalacji elektrycznych Nr ewid. UAN 7342-78/94 PRE-FABRYKAT SP. Z O.O. KIEROWNIK BUDOWY mgr inż. Grzegorz K[illegible]
3)	3)

Informacje dodatkowe: ....

....

Dane obiektu:

Nr elementu PSP	Nr Księgi majątkowej	Nr Inwentarzowy	Nr Gminy SAP/GUS	[illegible]	Wybudowano przed [illegible]	Wybudowano pr[illegible]	Nowy podnumer	Nowy numer

Przekazał do .... MMD:	Przyjął do .... MMD:	Wprowadził do paszportu:	Wprowadził do SID:
.... (imię i nazwisko)	.... (imię i nazwisko)	.... (imię i nazwisko)	.... (imię i nazwisko)
Data:	Data:	Data:	Data: ....
Podpis:	Podpis:	Podpis:	Podpis: ....

* Niepotrzebne skreślić